

Nazwa lub symbol obiektu: Leszno, ul. Studzienna - Ostrowoga			Rodzaj roboty: inwentaryzacja studni kanalizacyjnej	
Data	Imię i nazwisko (podpis)	Zlecenie: ZR-I-P/0018/2017	Usługi GEODEZYJNO-KARTOGRAFICZNE "GEOBUD" Spółka Jawna ul. 17 stycznia 97 64-100 Leszno	
Pomierzył	26.01.2017			
Skartował	GEODETY PRACOWNICY Grzegorz Kobiela ul. Żwirki i Wigury 18, nr 8682 64-100 Leszno, ul. Dożynkowa 56 tel. 0 601 87 18 43	Woj.: wielkopolskie Gmina: Leszno		
Wykreślił	uprzątnięcie, ul. Dożynkowa 56 64-100 Leszno, ul. 18 43	Obręb: Leszno		
Sprawdził		Ar. Dz.	Szkic polowy nr: 1 Pierworys:	




MAPA GEODEZYJNEJ INWENTARYZACJI POWYKONAWCZEJ PRZYŁ. KANALIZACJI SANITARNEJ I DESZCZOWEJ Skala 1:500


Województwo : wielkopolskie
Miasto : Leszno
Ulica : Ostroga
Działka nr 2/14 arkusz mapy 18
GD.6640.78.2015
Leszno, dnia 1.04.2015 r.


P3063, 2005.345
2015-04-02
Z up. PRZEDSIĘWZIĘCIA
Miejscowość: LESZNO
Geodezyjny: 1.04.2015
Imię, nazwisko, funkcja, data, podpis

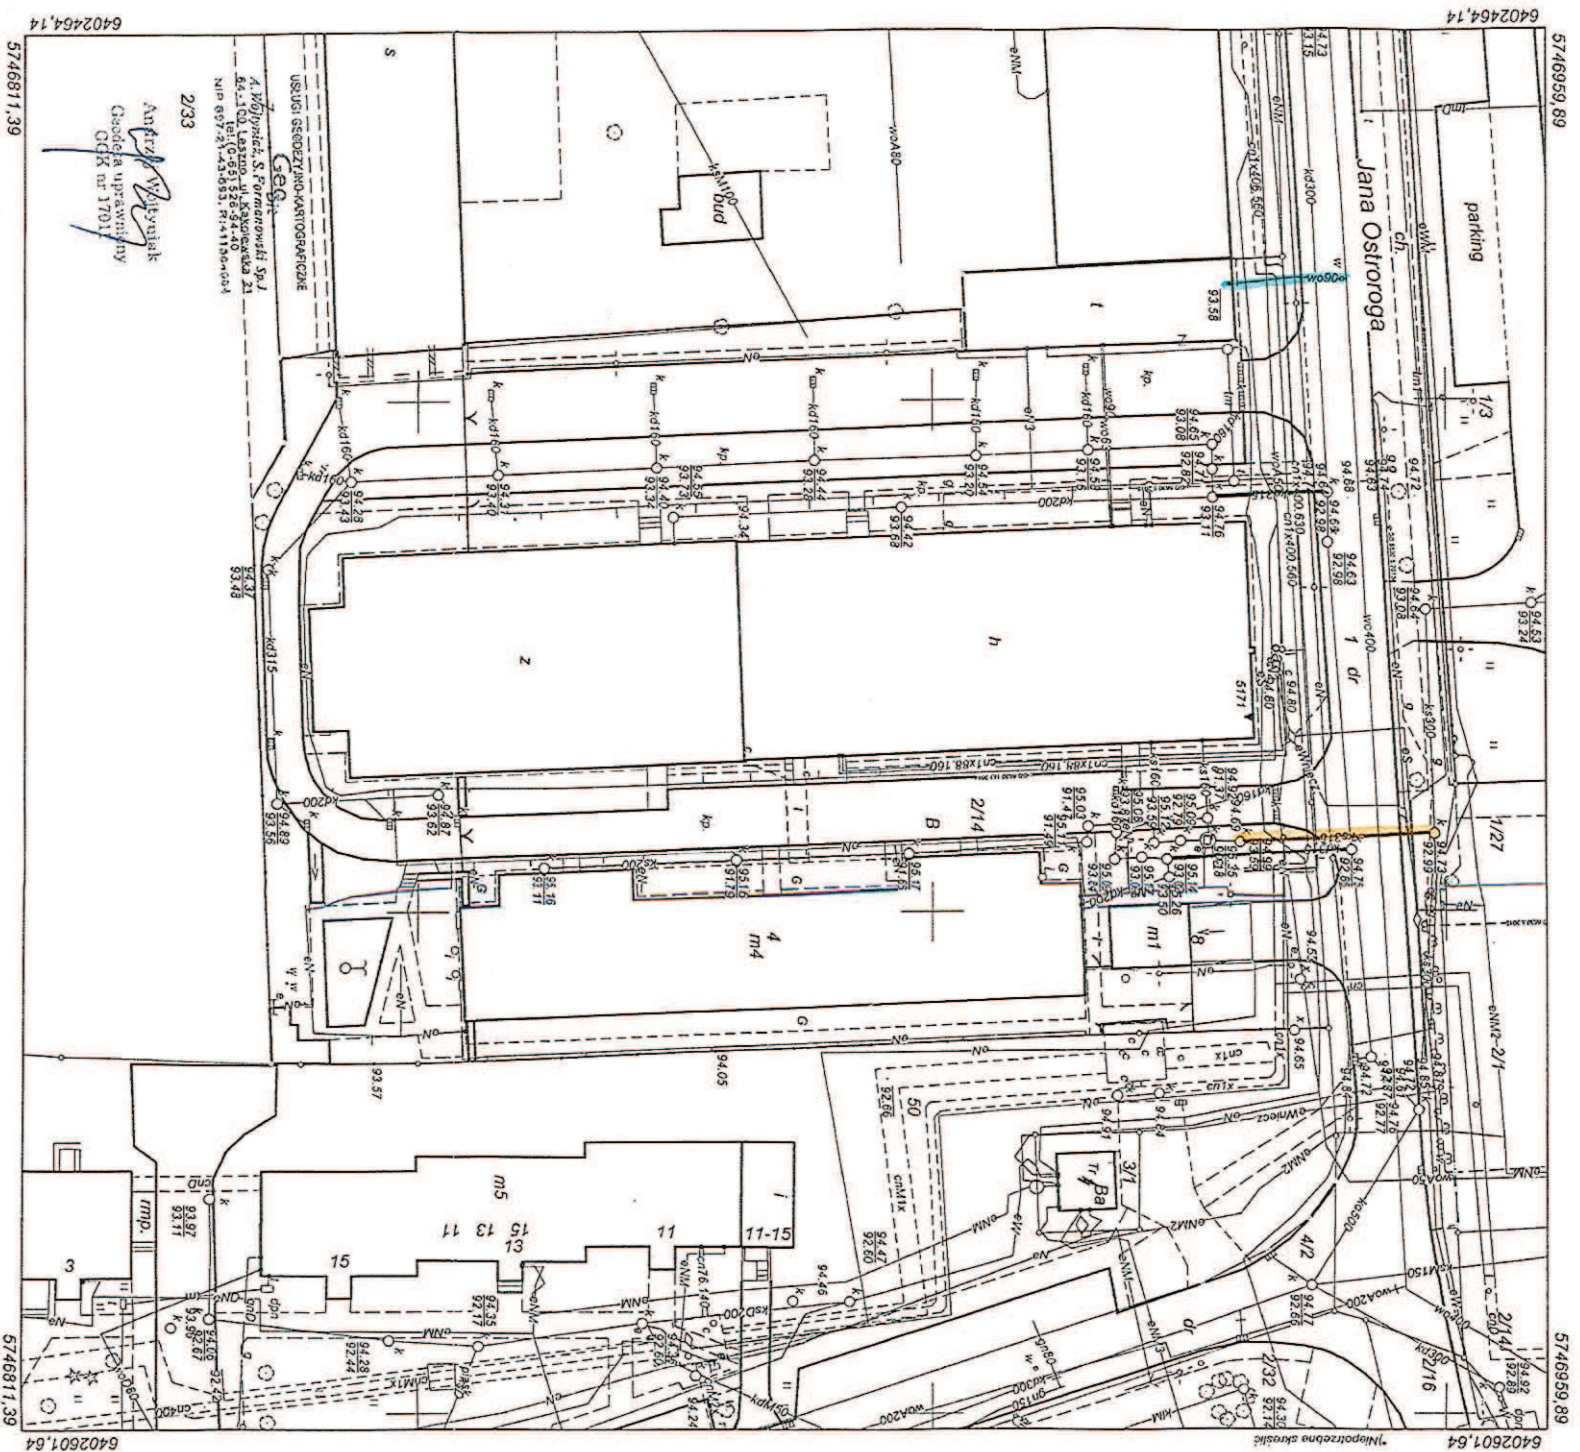


DOM STAROCI
istn. t. u. NIEZAPOMIANKA
istn. s

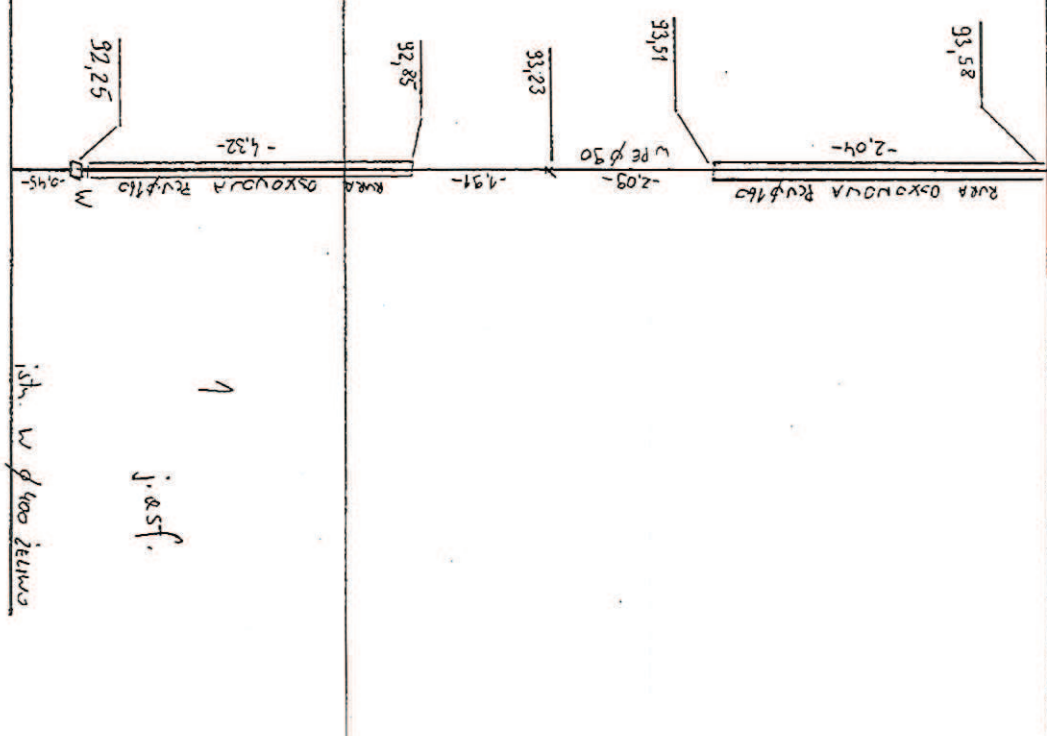

ul. Ostrowoga

Nazwa lub symbol obiektu		Leszno dz. 2/14		INWENTARYZACJA	
Data		Nazwisko i imię (wykonawcy)		Rodzaj pracy	
04.10.2013		podpis		PRZYM. WOD.	
Pomiarczy		Wojew. Wielkopolskie		Usługi Geodezyjno - Kartograficzne	
Skartował		Miasto Leszno		" GEOBIT " Sp. J.	
Wykresili		Ulica OSTROGOGA		64 - 100 Leszno, ul. Kąkolewska 21	
Sprawdził		Szkic pobowy		NIP 697-21-43-693, R.411584094	
		Pierwszy Nr. 6.165.8.20.1		tel. 0-609 859 680, 9-023 661 011	

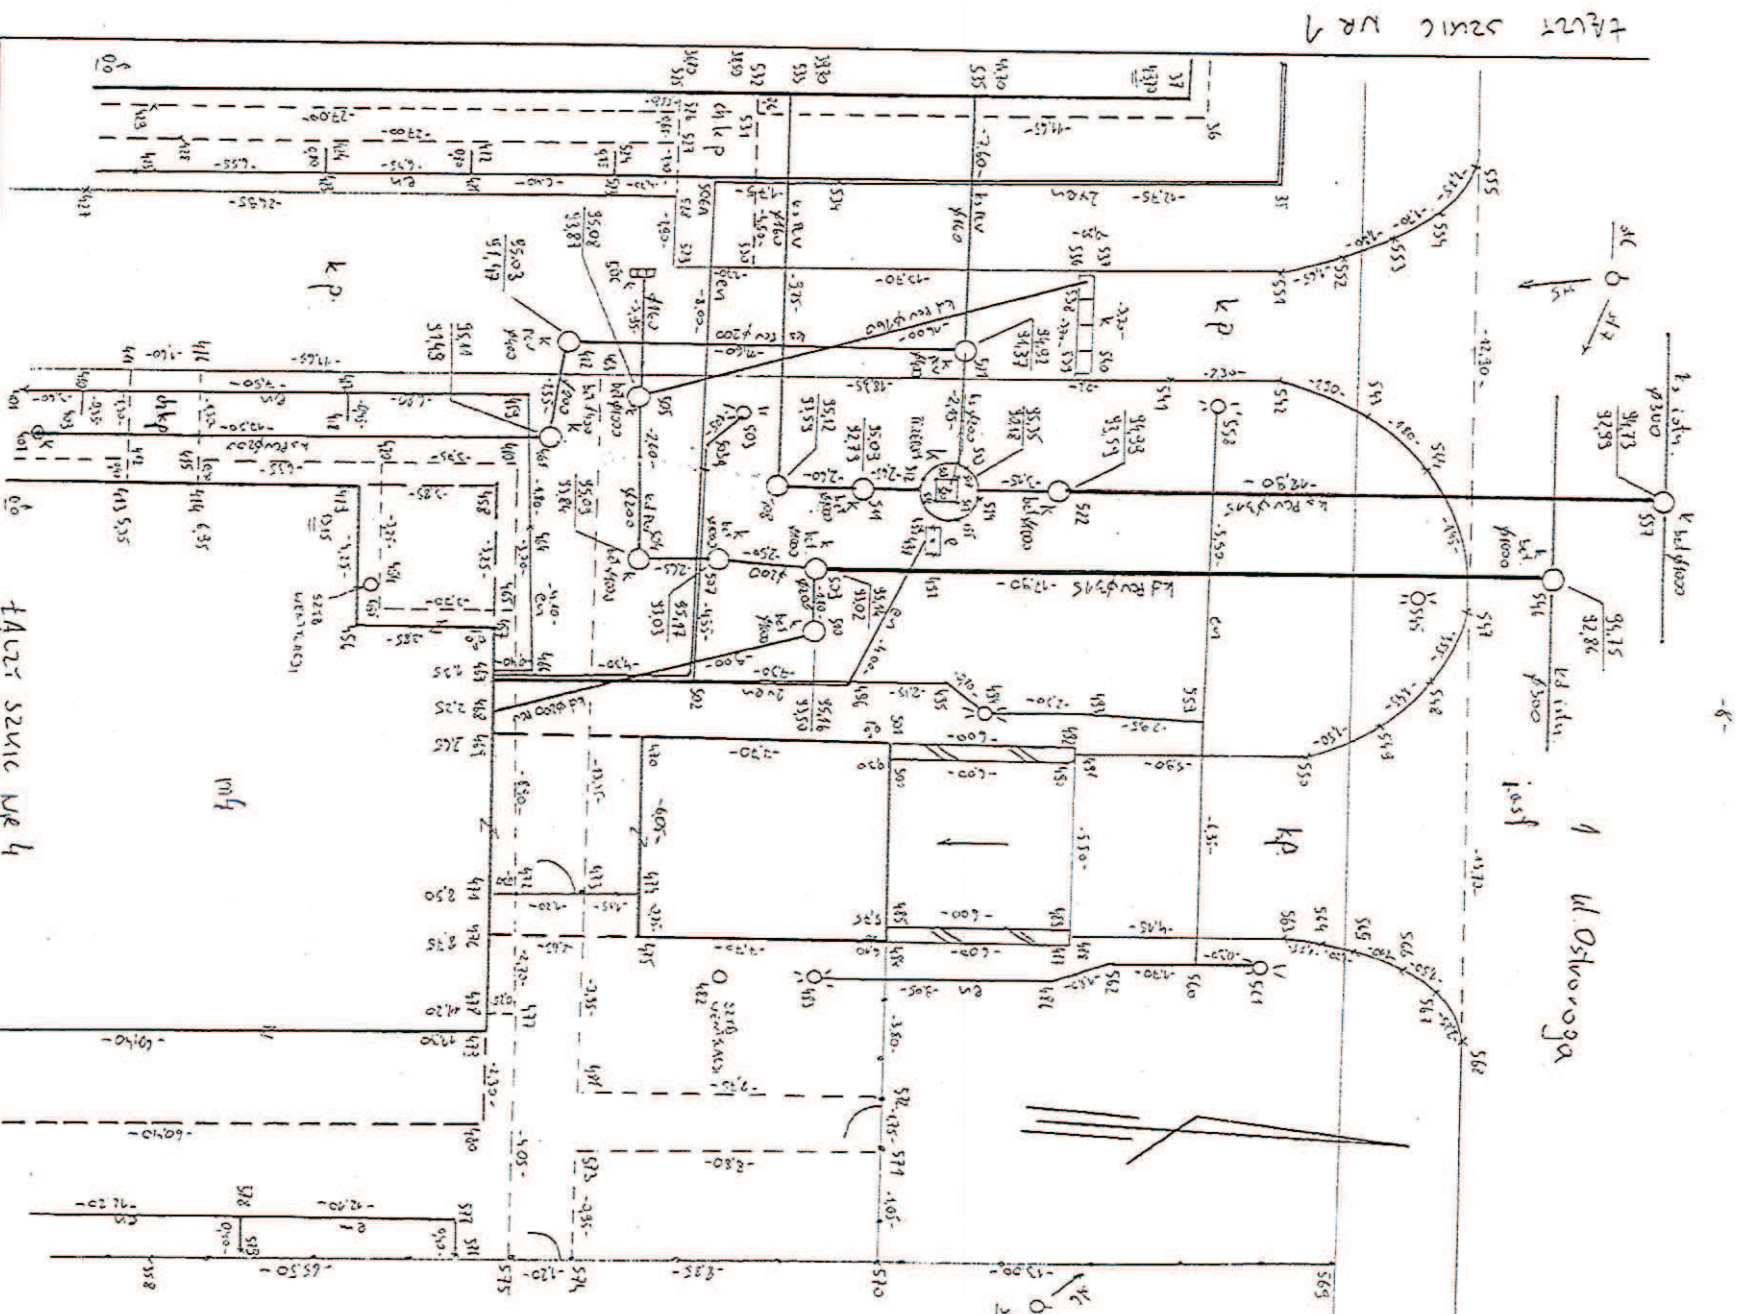

Nazwa lub symbol obiektu		Leszno dz. 2/44 ank. A8		Rodzaj pracy		WULFARTYNA 3A	
Data		Nazwa i nr (wykazany)		Usługi		Geodezyjno - Kartograficzne	
Pomierzyl		19.03.2005		Wojew. Wielkopolskie		64 - 100 Leszno, ul. Kąkolewska 21	
Skartowal		mł. Sławomir Jarmutowski		Maszyna		ANP 097-21-43-693, R.411564084	
Wykreślił		Geodezyjny 16877		Obręb		5	
Sprawdził		CD 6640, 78205		Ulica		Pawłows. Nr. 6, 165. 08.20.1	

3 Wyższa Szkoła Marketingu i Zarządzania w Lesznie

