



Leszno, dnia 5 czerwca 2018r.

INW - R / 540 / 2018

„DORA” Maria Sacha

ul. Korfantego 6

64-100 Leszno

Dotyczy: wydania warunków technicznych na budowę odcinka sieci wodociągowej w ul. Świerkowej tj. drodze o nr ewid. 400/28 w Lipnie.

Miejskie Przedsiębiorstwo Wodociągów i Kanalizacji Sp. z o.o. w Lesznie uprzejmie informuje, że w celu doprowadzenia wody do działek budowlanych, położonych wzdłuż ul. Świerkowej, wymagane jest pobudowanie sieci wodociągowej w ww. drodze.

Nowoprojektowaną sieć wodociągową należy zaprojektować od istniejącej w drodze o nr ewid. 400/28 (na wysokości działki o nr ewid. 400/37) końcówki sieci wodociągowej PVC Ø 110 mm, następnie sieć poprowadzić w omawianej ul. Świerkowej, do wysokości działki o nr ewid. 400/41.

Sieć wodociągową należy zaprojektować i wykonać zgodnie z niżej podanymi warunkami technicznymi:

- sieć wodociągową wykonać z rur PVC lub PE PN 10 o średnicy Ø110 mm,
- nowoprojektowaną sieć wodociągową należy włączyć do istniejącego już na sieci wodociągowej, na wysokości działki o nr ewid. 400/37, węzła połączeniowego tj. trójnika DN 100/80 (zgodnie z załącznikiem nr 1),
- końcówkę sieci w drodze o nr ewid. 400/28 (na wysokości działki o nr ewid. 400/41) należy przygotować pod przyszłą rozbudowę sieci,
- na końcu projektowanej sieci, należy zamontować hydrant p.poż z zasuwą odcinającą, łącząc go z siecią za pomocą trójnika,
- dokładną lokalizację zasuwy i hydrantu p.poż. należy ustalić w MPWiK w Lesznie,
- skrzynki uliczne zasuwy i hydrantu p.poż. (w przypadku hydrantu podziemnego), należy zabezpieczyć elementami prefabrykowanymi betonowymi,
- w węzłach sieci zaprojektować połączenia kołnierzowe oraz stosować armaturę klasy Hawle, AVK, Jafar (schematy węzłów zamieścić w projekcie),

Projekt budowlany sieci wodociągowej należy uzgodnić z rzeczoznawcą do spraw p.poż.

W projekcie budowlanym należy zamieścić opis sposobu przeprowadzenia próby szczelności, dezynfekcji i płukania nowobudowanego odcinka sieci wodociągowej, z przedstawieniem rodzaju kształtek zastosowanych do w/w czynności.

sekretariat 65 529 83 11
faks 65 529 83 71

obsługa klienta 65 529 83 44
inwestycje 65 529 83 15

laboratorium 65 529 83 39
pogotowie wod-kan 994

www.mpwik-leszno.pl
www.ebok.mpwik-leszno.pl

Przy projektowaniu i wykonywaniu sieci wodociągowej należy uwzględnić również zapisy zawarte w opracowaniu pt. „Wytyczne projektowania i realizacji sieci, przyłączy i urządzeń wodociągowych i kanalizacyjnych” MPWiK w Lesznie, zamieszczonym na stronie internetowej naszego Przedsiębiorstwa: www.mpwik-leszno.pl – zakładka Strefa Klienta – Załatwianie Sprawy.

Powyższe warunki są ważne do 5.06.2020r.

Uszczegółowienie warunków technicznych nastąpi na spotkaniach z projektantem w Dziale Inwestycji MPWiK. Zaznaczamy również, że projekt budowlany sieci wodociągowej należy przedłożyć do uzgodnienia w w/w Dziale Inwestycji. Po uzgodnieniu jeden egzemplarz dokumentacji projektowej pozostaje w naszym Przedsiębiorstwie. Do dokumentacji należy dołączyć protokół z narady koordynacyjnej (dawniej ZUDP), bądź też uzgodnienia z poszczególnymi branżami.

Z poważaniem


Z-ca KIEROWNIKA
Działu Inwestycji

Wojciech
Katarzyna Wojciechowska

Załączniki:

1. Kserokopia szkicu geodezyjnego powykonawczego sieci wodociągowej w ul. Świerkowej (drodze o nr ewid. 400/41) w Lesznie.

Łączy szkic nr 2

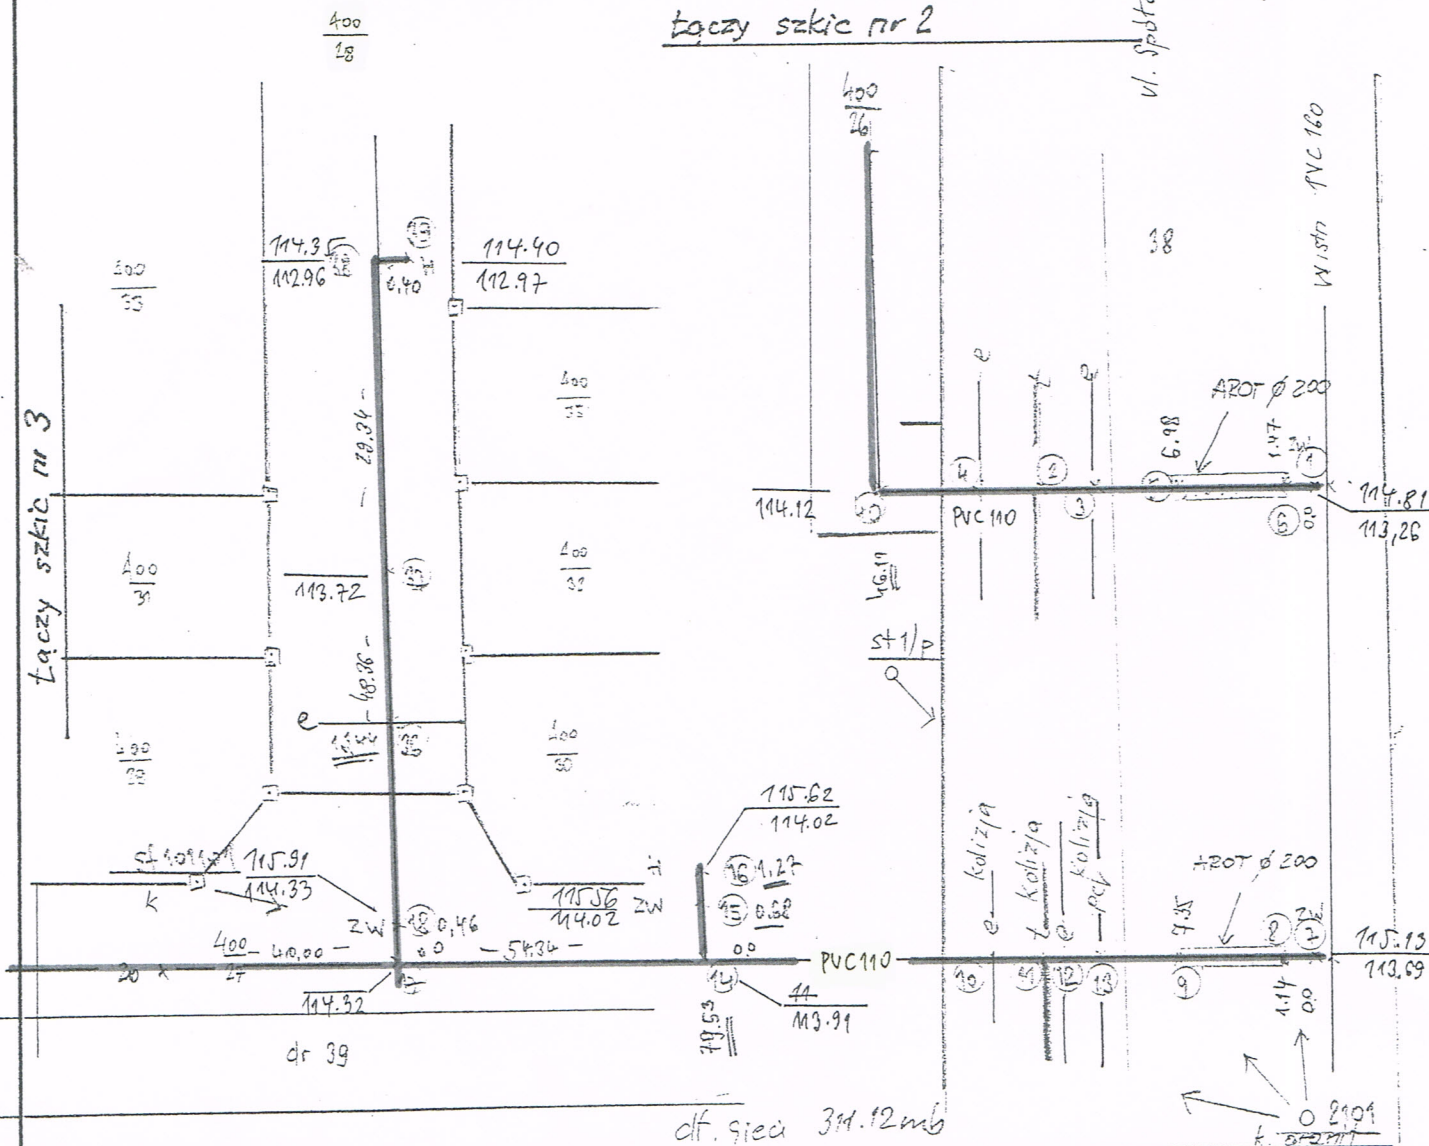

Nazwa lub symbol obiektu				Rodzaj pracy	
Lipno dz 400/27, 400/26, 38, 400/28				linii sieci wodoc.	
	Data	Nazwisko i imię (wykonawcy) Podpis		"GEODEZJA" mgr inż. Maciej Łuczak 64-100 Leszno, ul. Francuska 93 tel. kom. 0-609 460 074 NIP 697-186-32-38, REGON 411447467 GUGiK nr 18682	
Pomierzył	23.05.07	ADAM ŁUCZAK Łuczak Geodeta uprawniony Województwo wielkopolskie 64-100 Leszno, ul. Westerplatte 11/3 tel. kom. 0-601 787 280 GUGiK nr 2648, NIP 697-10...			
Skartował		Miasto Gmina		Rob. nr	
Wykreślił		Ulica Obręb		Szkic polowy	
Sprawdził				Pierworys nr	