



Miejskie Przedsiębiorstwo  
Wodociągów i Kanalizacji Sp. z o.o.  
64- 100 Leszno, ul. Lipowa 76A



LESZCZYŃSKICH  
WODOCIĄGÓW

1900-2020  
tradycja i nowoczesność

Leszno, dnia 4 marca 2020 r.

INW - R / 203 / 2020

„DORA”

Maria Sacha

ul. Korfantego 6

64-100 Leszno

Dotyczy: wydania warunków technicznych na budowę sieci wodociągowej i kanalizacji sanitarnej w sięgaczu ul. Sadowej w Lesznie o nr ewid. 492/77.

Miejskie Przedsiębiorstwo Wodociągów i Kanalizacji Sp. z o.o. w Lesznie uprzejmie informuje, że w celu doprowadzenia wody i odprowadzenia ścieków sanitarnych do/z budynków mieszkalnych usytuowanych na działkach o nr ewid. 492/53, 492/52, 492/59 i 492/60 wymagane jest pobudowanie sieci wodociągowej i kanalizacji sanitarnej w sięgaczu ul. Sadowej w Lesznie o nr ewid. 492/77.

Sieć wodociągową należy zaprojektować od istniejącej w ul. Sadowej sieci wodociągowej PVC Ø 110 mm, następnie sieć poprowadzić do końca sięgacza o nr ewid. 492/77.

Sieć wodociągową należy zaprojektować i wykonać zgodnie z niżej podanymi warunkami technicznymi:

- sieć wodociągową należy zaprojektować z rur PVC lub PE, PN 10 o średnicy Ø 110 mm,
- w węźle połączeniowym w ul. Sadowej, na nowoprojektowanej sieci wodociągowej należy zamontować zasuwę odcinającą,
- na końcu projektowanej sieci należy zamontować hydrant p.poż z zasuwą odcinającą, łącząc go z siecią za pomocą trójnika,
- dokładną lokalizację hydrantu p.poż. należy ustalić w MPWiK w Lesznie,
- skrzynki uliczne zasuw i hydrantu (w przypadku hydrantu podziemnego) zabezpieczyć pierścieniami zabezpieczającymi prefabrykowanymi betonowymi,
- w węzłach sieci zaprojektować połączenia kołnierzowe oraz stosować armaturę klasy Hawle, AVK, Jafar (schematy węzłów zamieścić w projekcie).

Sieć kanalizacji sanitarnej należy zaprojektować od istniejącej w ul. Sadowej sieci kanalizacji sanitarnej PVC Ø 200 mm, następnie sieć poprowadzić do końca sięgacza o nr ewid. 492/77.

sekretariat 65 529 83 11  
faks 65 529 83 71

obsługa klienta 65 529 83 44  
inwestycje 65 529 83 15

laboratorium 65 529 83 39  
pogotowie wod-kan 994

www.mpwik-leszno.pl  
www.ebok.mpwik-leszno.pl

Sieć kanalizacji sanitarnej należy zaprojektować i wykonać zgodnie z niżej podanymi warunkami technicznymi:

- sieć kanalizacji sanitarnej wykonać z rur z PVC o średnicy min.  $\varnothing$  200 mm, ściance litej i sztywności 8 kN/m<sup>2</sup>,
- sieć kanalizacji sanitarnej włączyć do istniejącej na sieci w ul Sadowej (drodze o nr ewid. 492/72), studni kanalizacyjnej o rzędnej dna 102,64 m.n.p.m., której kineta przygotowana jest pod włączenie projektowanej sieci (załącznik nr 4),
- na sieci kanalizacyjnej należy zaprojektować trójniki kanalizacyjne pod przyszłe włączenie przyłączy kanalizacyjnych z budynków usytuowanych na działkach o nr ewid. 492/60, 492/53 (lokalizację trójników uzgodnić z właścicielami budynków),
- kinetę studni kanalizacyjnej na końcu projektowanej sieci należy przygotować pod włączenie przyłączy kanalizacji sanitarnej DN 160 mm z działek o nr ewid. 492/59 i 492/52,
- na sieci zamontować studnie kanalizacyjne o średnicy min.  $\varnothing$  1000 mm wykonane z materiałów zapewniających ich całkowitą szczelność (beton B45, tworzywo sztuczne),
- studnie kanalizacyjne usytuowane w jezdni należy zwieńczyć żelbetową płytą pokrywową z osadzonym centralnie włazem kanałowym, zapobiegającym jego osiadaniu w nawierzchni jezdni,
- studnie przykryć włazem żeliwnym typu ciężkiego z wypełnieniem betonowym oraz zabezpieczyć pierścieniem zabezpieczającym prefabrykowanym betonowym.

**Projekt budowlany sieci wodociągowej należy uzgodnić z rzeczoznawcą do spraw p.poż.**

W projekcie budowlanym należy zamieścić opis sposobu przeprowadzenia próby szczelności, dezynfekcji i płukania nowobudowanych odcinków sieci wodociągowej, z przedstawieniem rodzaju kształtek zastosowanych do w/w czynności.

Przy projektowaniu i wykonywaniu sieci wodociągowej i kanalizacji sanitarnej należy uwzględnić również zapisy zawarte w opracowaniu pt. „Wytyczne projektowania i realizacji sieci, przyłączy i urządzeń wodociągowych i kanalizacyjnych” MPWiK w Lesznie, zamieszczonym na stronie internetowej naszego Przedsiębiorstwa: [www.mpwik-leszno.pl](http://www.mpwik-leszno.pl) - Strefa Klienta - załatwianie sprawy.

Powyższe warunki są ważne do 4.03.2022r.

Uszczegółowienie warunków technicznych nastąpi na spotkaniach z projektantem w Dziale Inwestycji MPWiK. Zaznaczamy również, że projekt budowlany sieci wodociągowej i kanalizacji sanitarnej należy przedłożyć do uzgodnienia w w/w Dziale Inwestycji. Po uzgodnieniu jeden egzemplarz dokumentacji projektowej pozostaje w naszym Przedsiębiorstwie. Do dokumentacji należy dołączyć protokół z narady koordynacyjnej (dawniej ZUDP), bądź też uzgodnienia z poszczególnymi branżami.

Z poważaniem


**Z-ca KIEROWNIKA**  
Działu Inwestycji

*Katarzyna Wojciechowska*

Załączniki:


1. Szkic geodezyjny sieci wodociągowej w ul. Sadowej w Lesznie.
2. Kopia miejscowego planu zagospodarowania przestrzennego.
3. Szkic geodezyjny powykonawczy sieci kanalizacji sanitarnej w ul. Sadowej w Lesznie.
4. Schemat kinety studni S9 do której należy włączyć projektowaną sieć.

W.L.

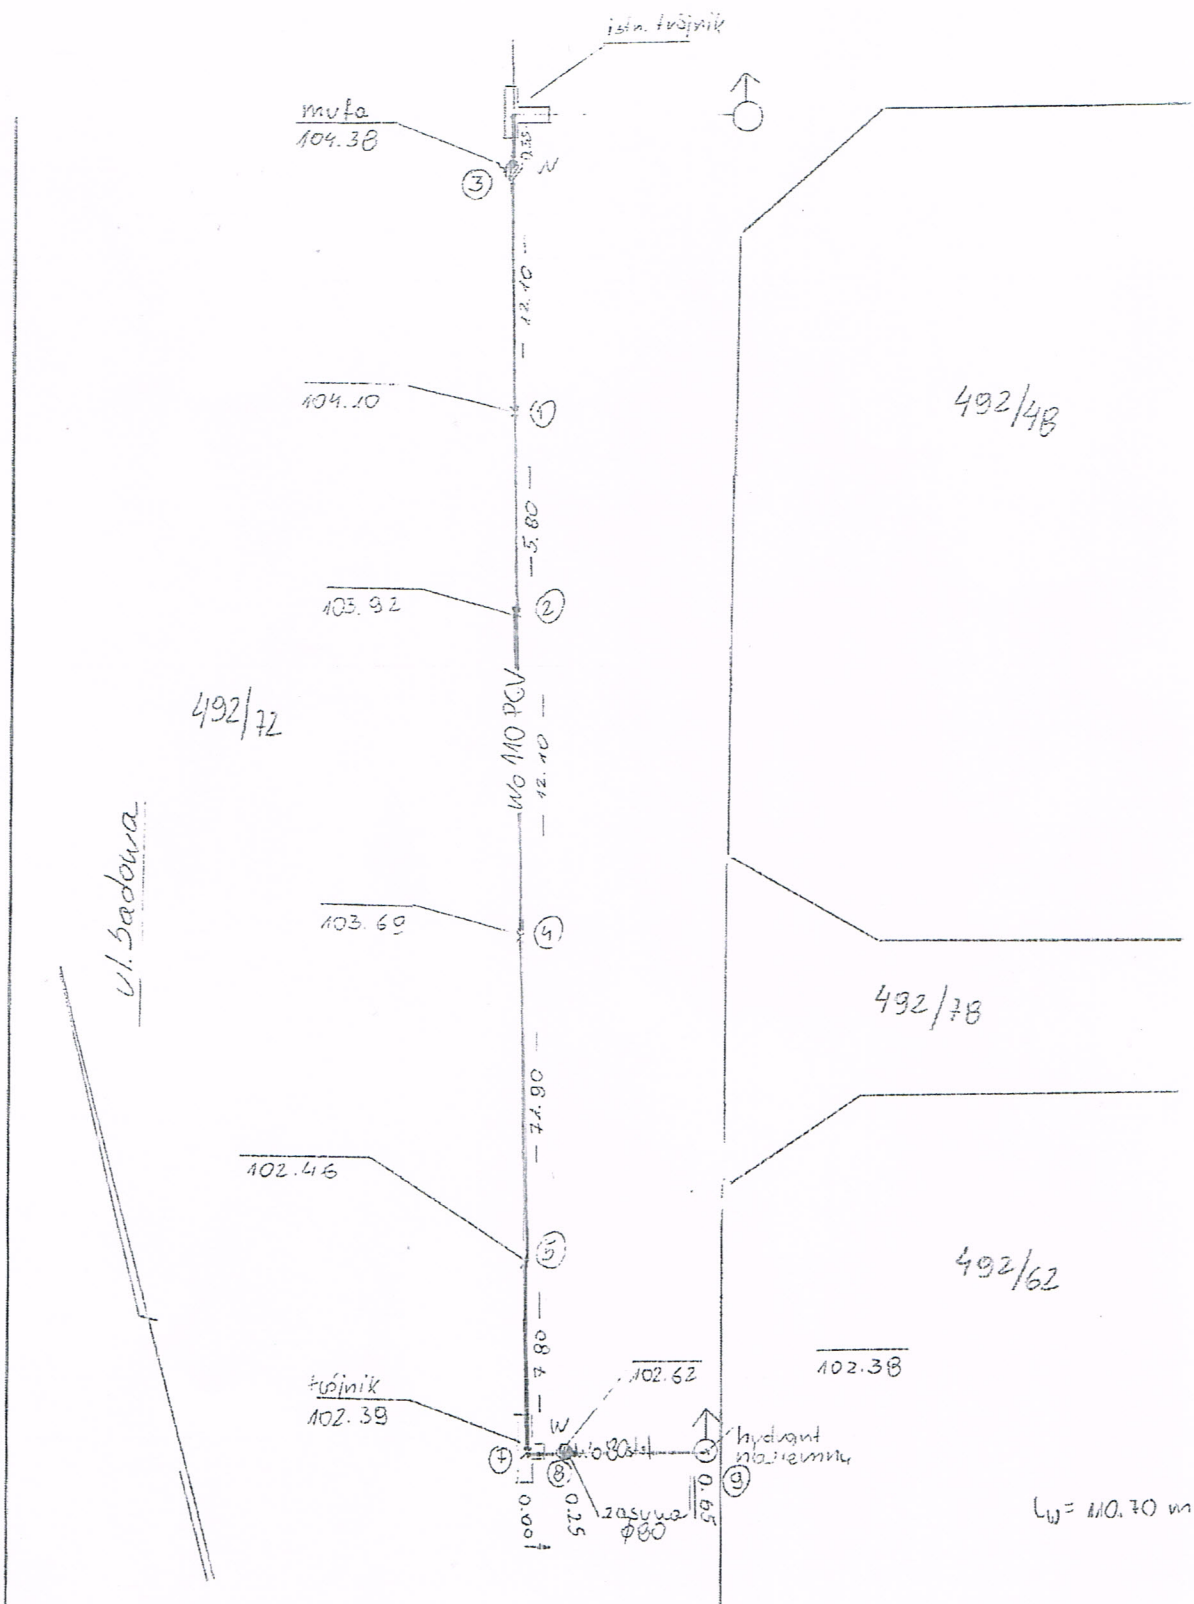


Nazwa lub symbol obiektu			Leszno, ul. Sadowa ; ark. 114 dz. 492/72		Cel pracy :	invent. dot. budowlanego
	Data	Nazwisko i imię (wykonawcy) podpis			GeoHouse Marek Niedbał 64-100 Leszno, ul. Leszczyńskich 24 rip. 697-2071-19-70	
Pomierzył	17.08.2018	Marek Niedbał	Wojew.	wielkopolskie	GD.6640.817.2018	
Skartował	17.08.2018	mgr inż. Marek Niedbał GEODEZJA PRAWYRÓNY ul. Rynek 10 tel. 604 789 608	Powiat	leszczyński		
Wykreślił	17.08.2018		Gmina	Leszno	10	1
Sprawdził	17.08.2018	Marek Niedbał	Uchwał	Gronowo	Szkic, plany	Plan rys. Nr




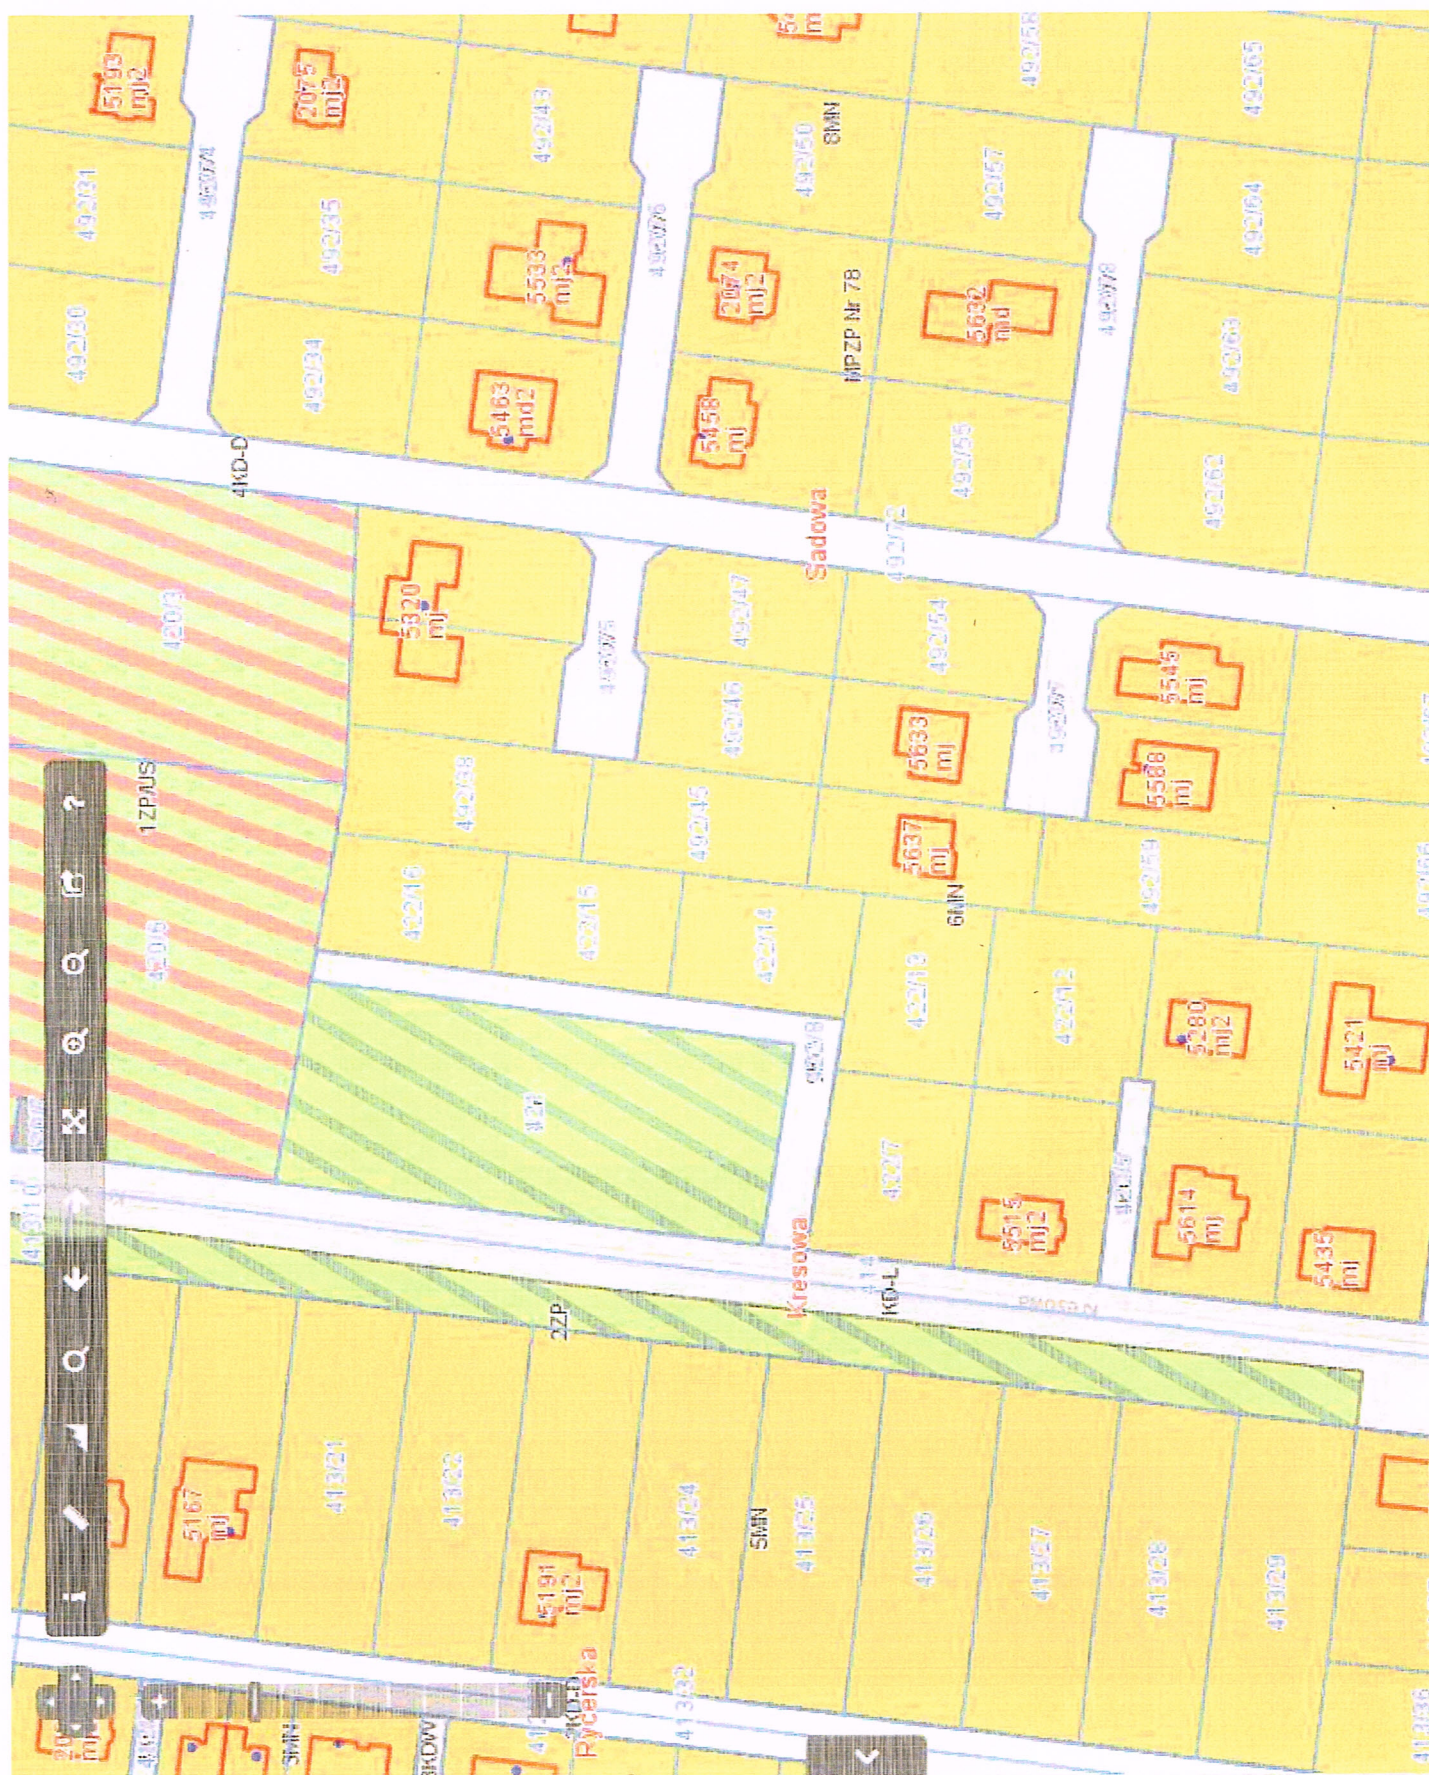



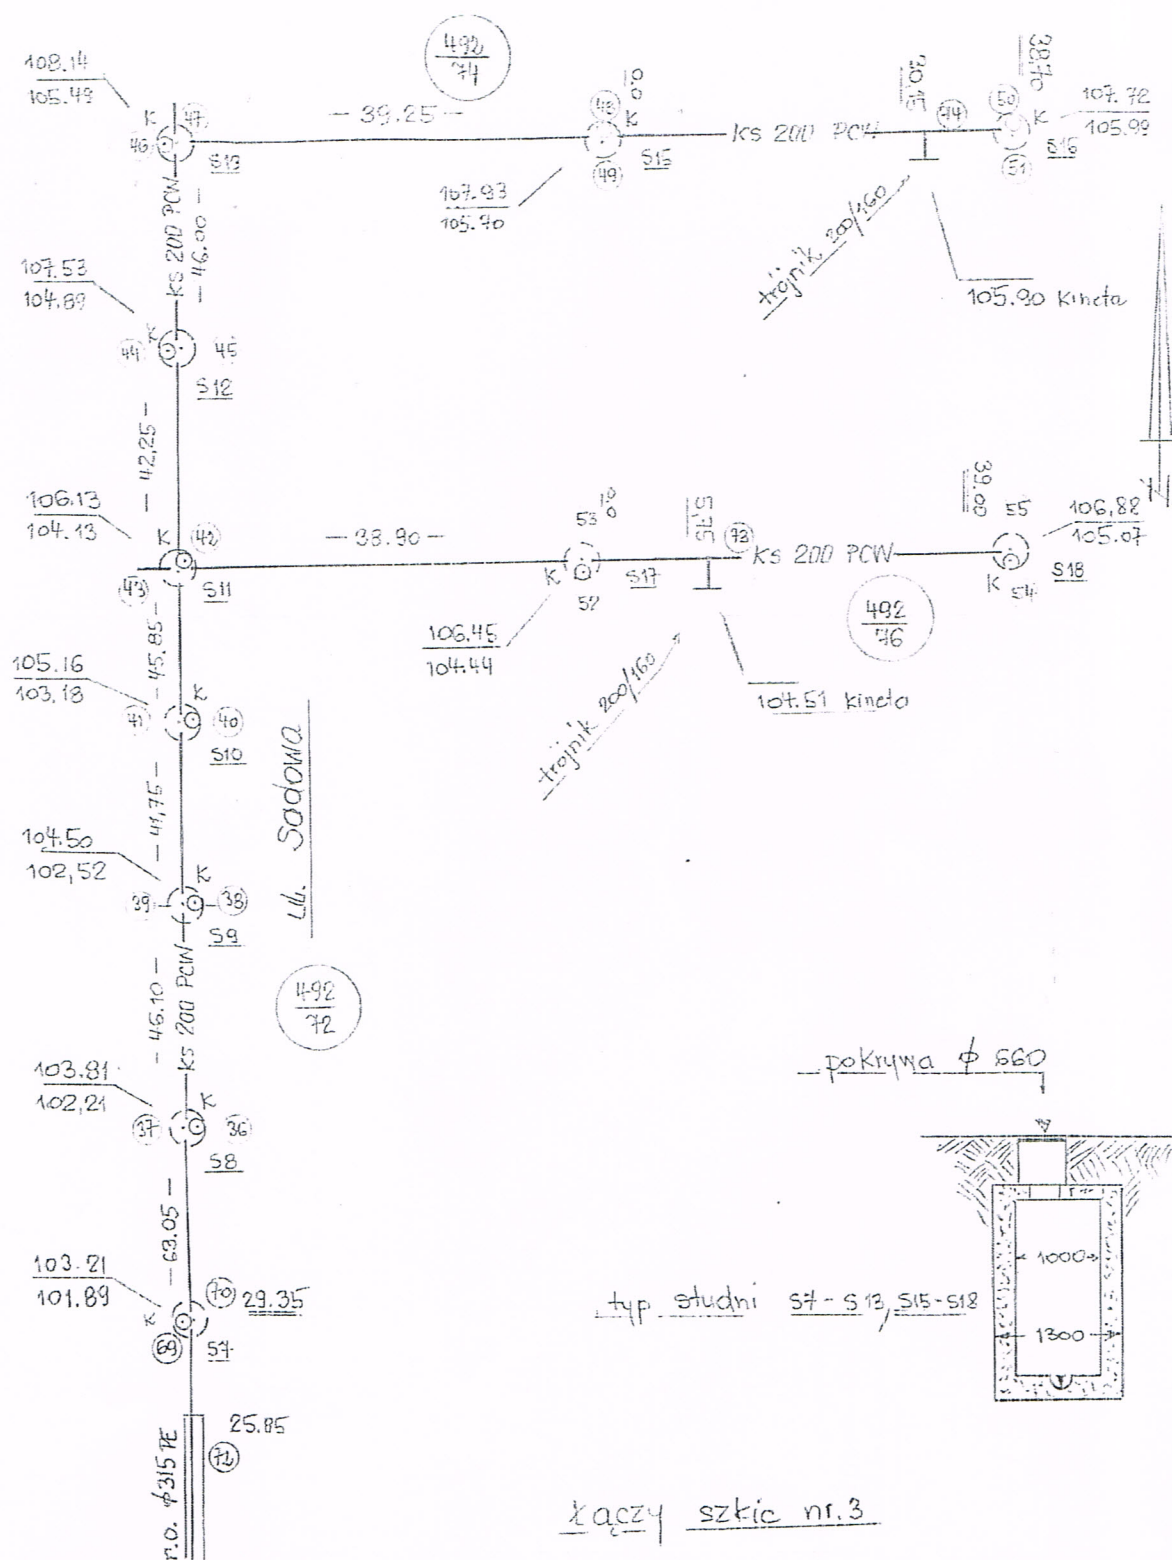

Nazwa lub symbol obiektu		ul. Sadowa		Rodzaj pracy
GD. 6640. 651. 2015	Data	Nazwisko i imię (wykonawcy) (podpis)	ark 114	inwentaryzacja sieci kanaliz. sanit.
Pomierzył	30.07. 2015	GEODETA UPRAWNIONY <i>[Signature]</i> Int. Kuznierek Orlinik nr. nr 2627 GUG 1 K Warszawa	Wojew. WIELKOPOLSKIE	Przedsiębiorstwo Usług Geodezyjnych i Kartograficznych Koncesjonowana spółka cywilna 64-100 Leszno ul. Boh. Westerplatte 14/2 tel. 65 520-47-06 NIP 697-00-15-956
Skartował			Miasto LESZNO	Nr ks. rob. 766/15
Wykreślił			Gmina LESZNO	Szkic połowy 2
Sprawdził			Obwód GRONOWO	Pierworys Nr

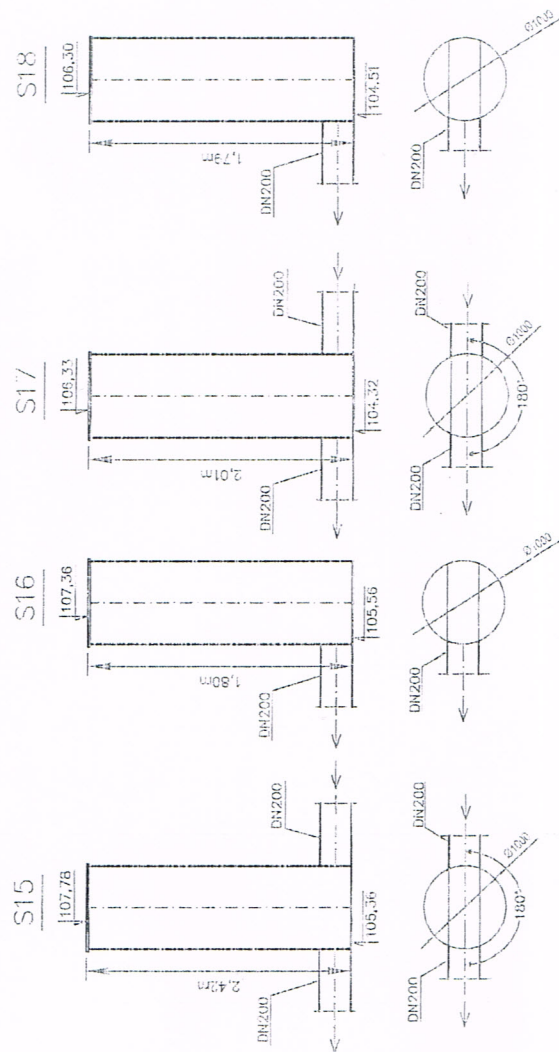

<b>BIURO PROJEKTOWANIA I OBSŁUGI INWESTYCJI "PROFIL"</b> Juliańska Waleczek, ul. Francuska 13, 64-100 Leszno, tel. 065 576 29 61			
Branka / semina	PB	Data: 02.02.04 r.	Strona: --
		Rys. nr 10	